
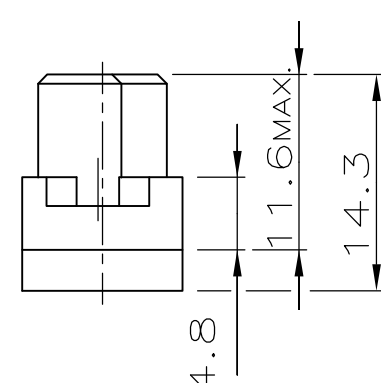


THIS DRAWING IS UNPUBLISHED. VERTRAULICHE UNVERÖFFENTLICHTE ZEICHNUNG		RELEASED FOR PUBLICATION FREI FUER VERÖFFENTLICHUNG		LOC - -		DIST - -		REVISIONS ÄNDERUNGEN					
© COPYRIGHT - - By - -		ALL RIGHTS RESERVED. ALLE RECHTE VORBEHALTEN						DESCRIPTION BESCHREIBUNG		DATE	DWN	APVD	
VERWENDET FÜR - -		ÄNDERUNGEN DIE DEM TECH- NISCHEN FORTSCHRITT DIENEN, BEHALTEN WIR UNS VOR		CAD-ORIGINAL ZEICHNUNG NICHT ÄNDERN				M5		REVISED PER ECO-11-005150	21MAR11	RK	HMR
WAR NR. 76-9097													

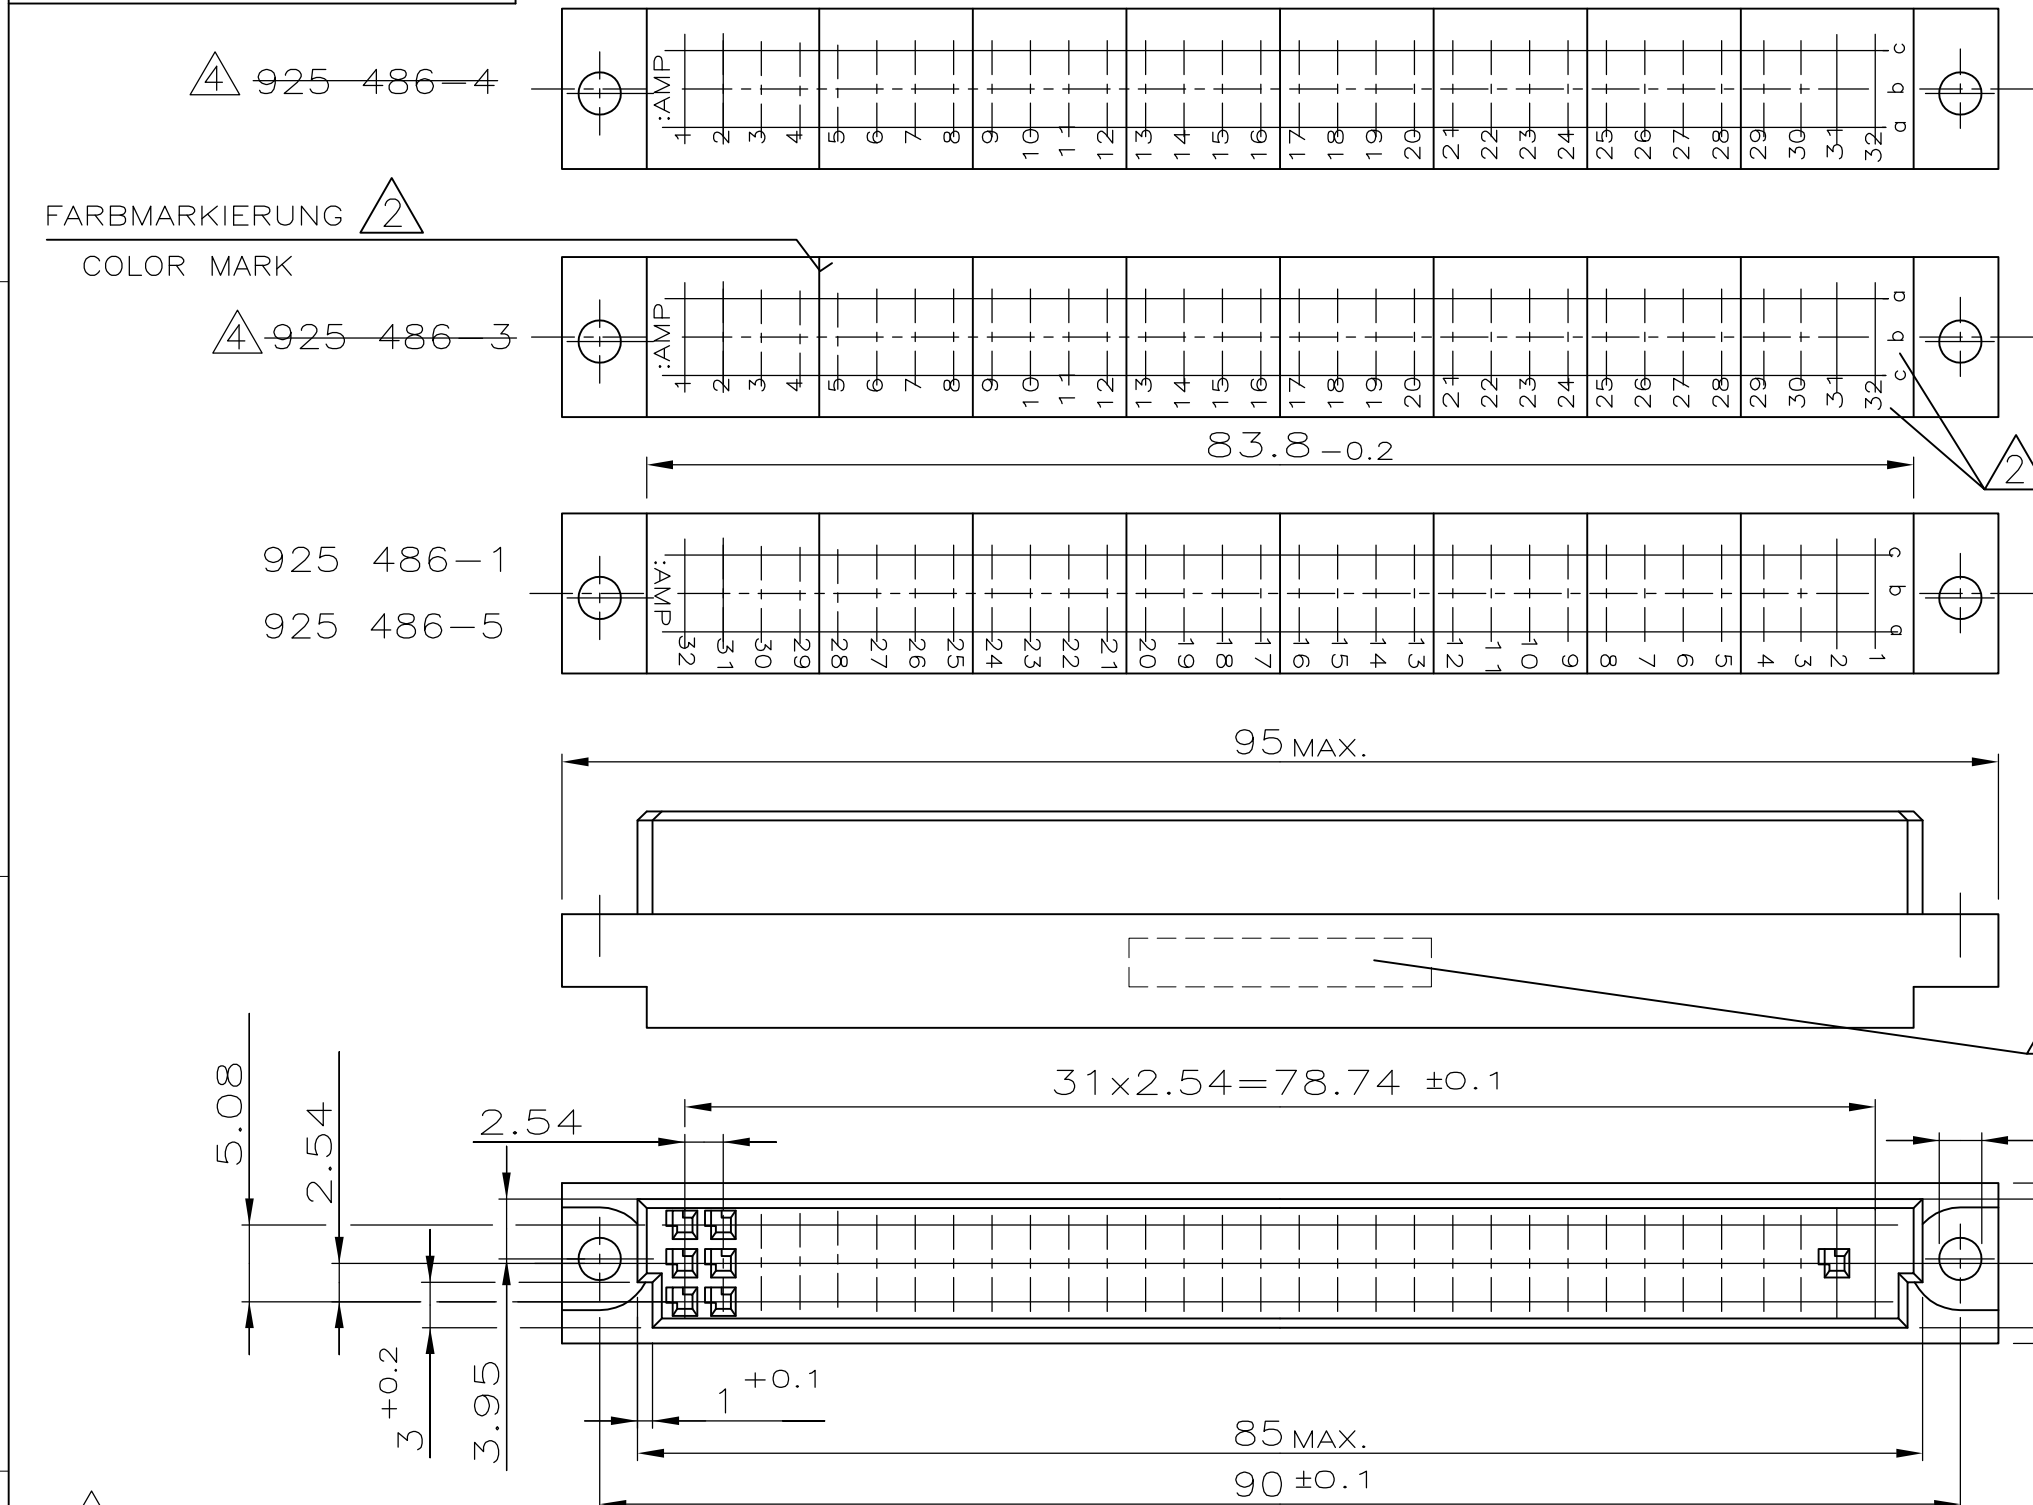

- 1 AUFDRUCK: TEILE NR. UND DATUM  
AUF VORDER ODER RÜCKSEITE  
STAMP: PART-NO. AND DATE  
ON FRONT OR BACKSIDE
- 2 AUFDRUCK: BUCHSTABEN UND ZAHLEN.  
FARBMARKIERUNG ZWISCHEN  
DEN KAMMERN 4/5; 8/9;  
12/13; 16/17; 20/21;  
24/25 UND 28/29  
STAMP: LETTERS AND NUMBERS.  
COLOR MARK BETWEEN CAVITIES  
4/5; 8/9; 12/13; 16/17; 24/25  
AND 28/29
- 3 925 486-2 OHNE JEGLICHE BEDRUCKUNG  
925 486-2 WITHOUT ALL STAMP

4 OBSOLETE PARTS: OBSOLETE CIS  
STREAMLINING PER D.RENAUD/D.SINISI

ZEICHNUNG GÜLTIG AB KW14./99

OBSOLETE	925 486-5	1	2	96 POL. MODU IV GEH.	PBT-30GV, UL94 V0	GRAU RAL 7035
	<del>925 486-4</del>	1	2	96 POL. MODU IV GEH.	PC 20GV	GRAU RAL 7032
	<del>925 486-3</del>	1	2	96 POL. MODU IV GEH.	PC 20GV	GRAU RAL 7032
	925 486-2	3		96 POL. MODU IV GEH.	PC 20GV	GRAU RAL 7032
	925 486-1	1	2	96 POL. MODU IV GEH.	PC 20GV	GRAU RAL 7032
	BESTELL-NR.	BEMERKUNG	BENENNUNG EINZELTEIL	WERKSTOFF	OBERFLÄCHE FARBE	

THIS DRAWING IS A CONTROLLED DOCUMENT. DIESE ZEICHNUNG IST EIN KONTROLLIERTES DOKUMENT.		DWN A.HO 14.12.1988	TE Connectivity	
DIMENSIONS: MASSE/HEITEN: mm		CHK -		
TOLERANCES UNLESS OTHERWISE SPECIFIED: ALLGEMEINTOLERANZEN		APVD -	NAME	
0 PLC ± -		PRODUCT SPEC	96 POS. AMPMODU IV CRIMP-SNAP-IN HOUSING	
1 PLC ± 0.2		VERARBEITUNGSSPEZ.	96 POL. AMPMODU IV CRIMP-SNAP-IN GEHAEUSE	
2 PLC ± -		APPLICATION SPEC	SIZE	CAGE CODE
3 PLC ± -		VERARBEITUNGSSPEZ.	A3	00779
4 PLC ± -			DRAWING NO	RESTRICTED TO NUR FUER
ANGLES / WINKEL ± -		WEIGHT	G-925486	
MATERIAL -		FINISH/OBERFLAECH/FARBE -	SCALE	
			MASSTAB 2:1	
			SHEET	
			BLATT 1 OF 1	
			REV M5	
CUSTOMER DRAWING/KUNDENZEICHNUNG				